

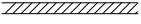
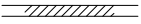
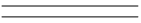

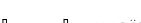


FÖRESKRIFTER:

MÅTT ANGES I MILLIMETER OM INTE ANNAT ANGES
PLUSHÖJDER ANGES I METER

----- BRANDCELLSGRÄNS

INGEN BRAND- OCH ELLER
LJUDUTREDNING ÄR
UTFÖRD PÅ DENNA SKISS

FÖRKLARINGAR:

-  NYA VÄGGAR
-  IGENSÄTTNING AV BEFINTLIG VÄGG
-  BEFINTLIGA VÄGGAR
-  NY ÖPPNING I BEF. VÄGG
-  NY DÖRR
-  BEF. DÖRR
-  NY DÖRR MED GLAS

LÄGENHETER

PLAN 1

1 RoK, 39 m ²	= 9ST
2 RoK, 1P, 42 m ²	= 1ST
2 RoK, 1P, 46 m ²	= 1ST
2 RoK, 49 m ²	= 3 ST
2 RoK, 51 m ²	= 2ST
2 RoK, 53 m ²	= 1ST
2 RoK, 54 m ²	= 1ST


PLAN 2

1 RoK, 39 m ²	= 9ST
2 RoK, 1P, 42 m ²	= 1ST
2 RoK, 49 m ²	= 3ST

TOTALT:


1 RoK, 39 m ²	= 18ST
2 RoK, 1P, 42 m ²	= 2ST
2 RoK, 1P, 46 m ²	= 1ST
2 RoK, 49 m ²	= 6 ST
2 RoK, 51 m ²	= 2ST
2 RoK, 53 m ²	= 1ST
2 RoK, 54 m ²	= 1ST

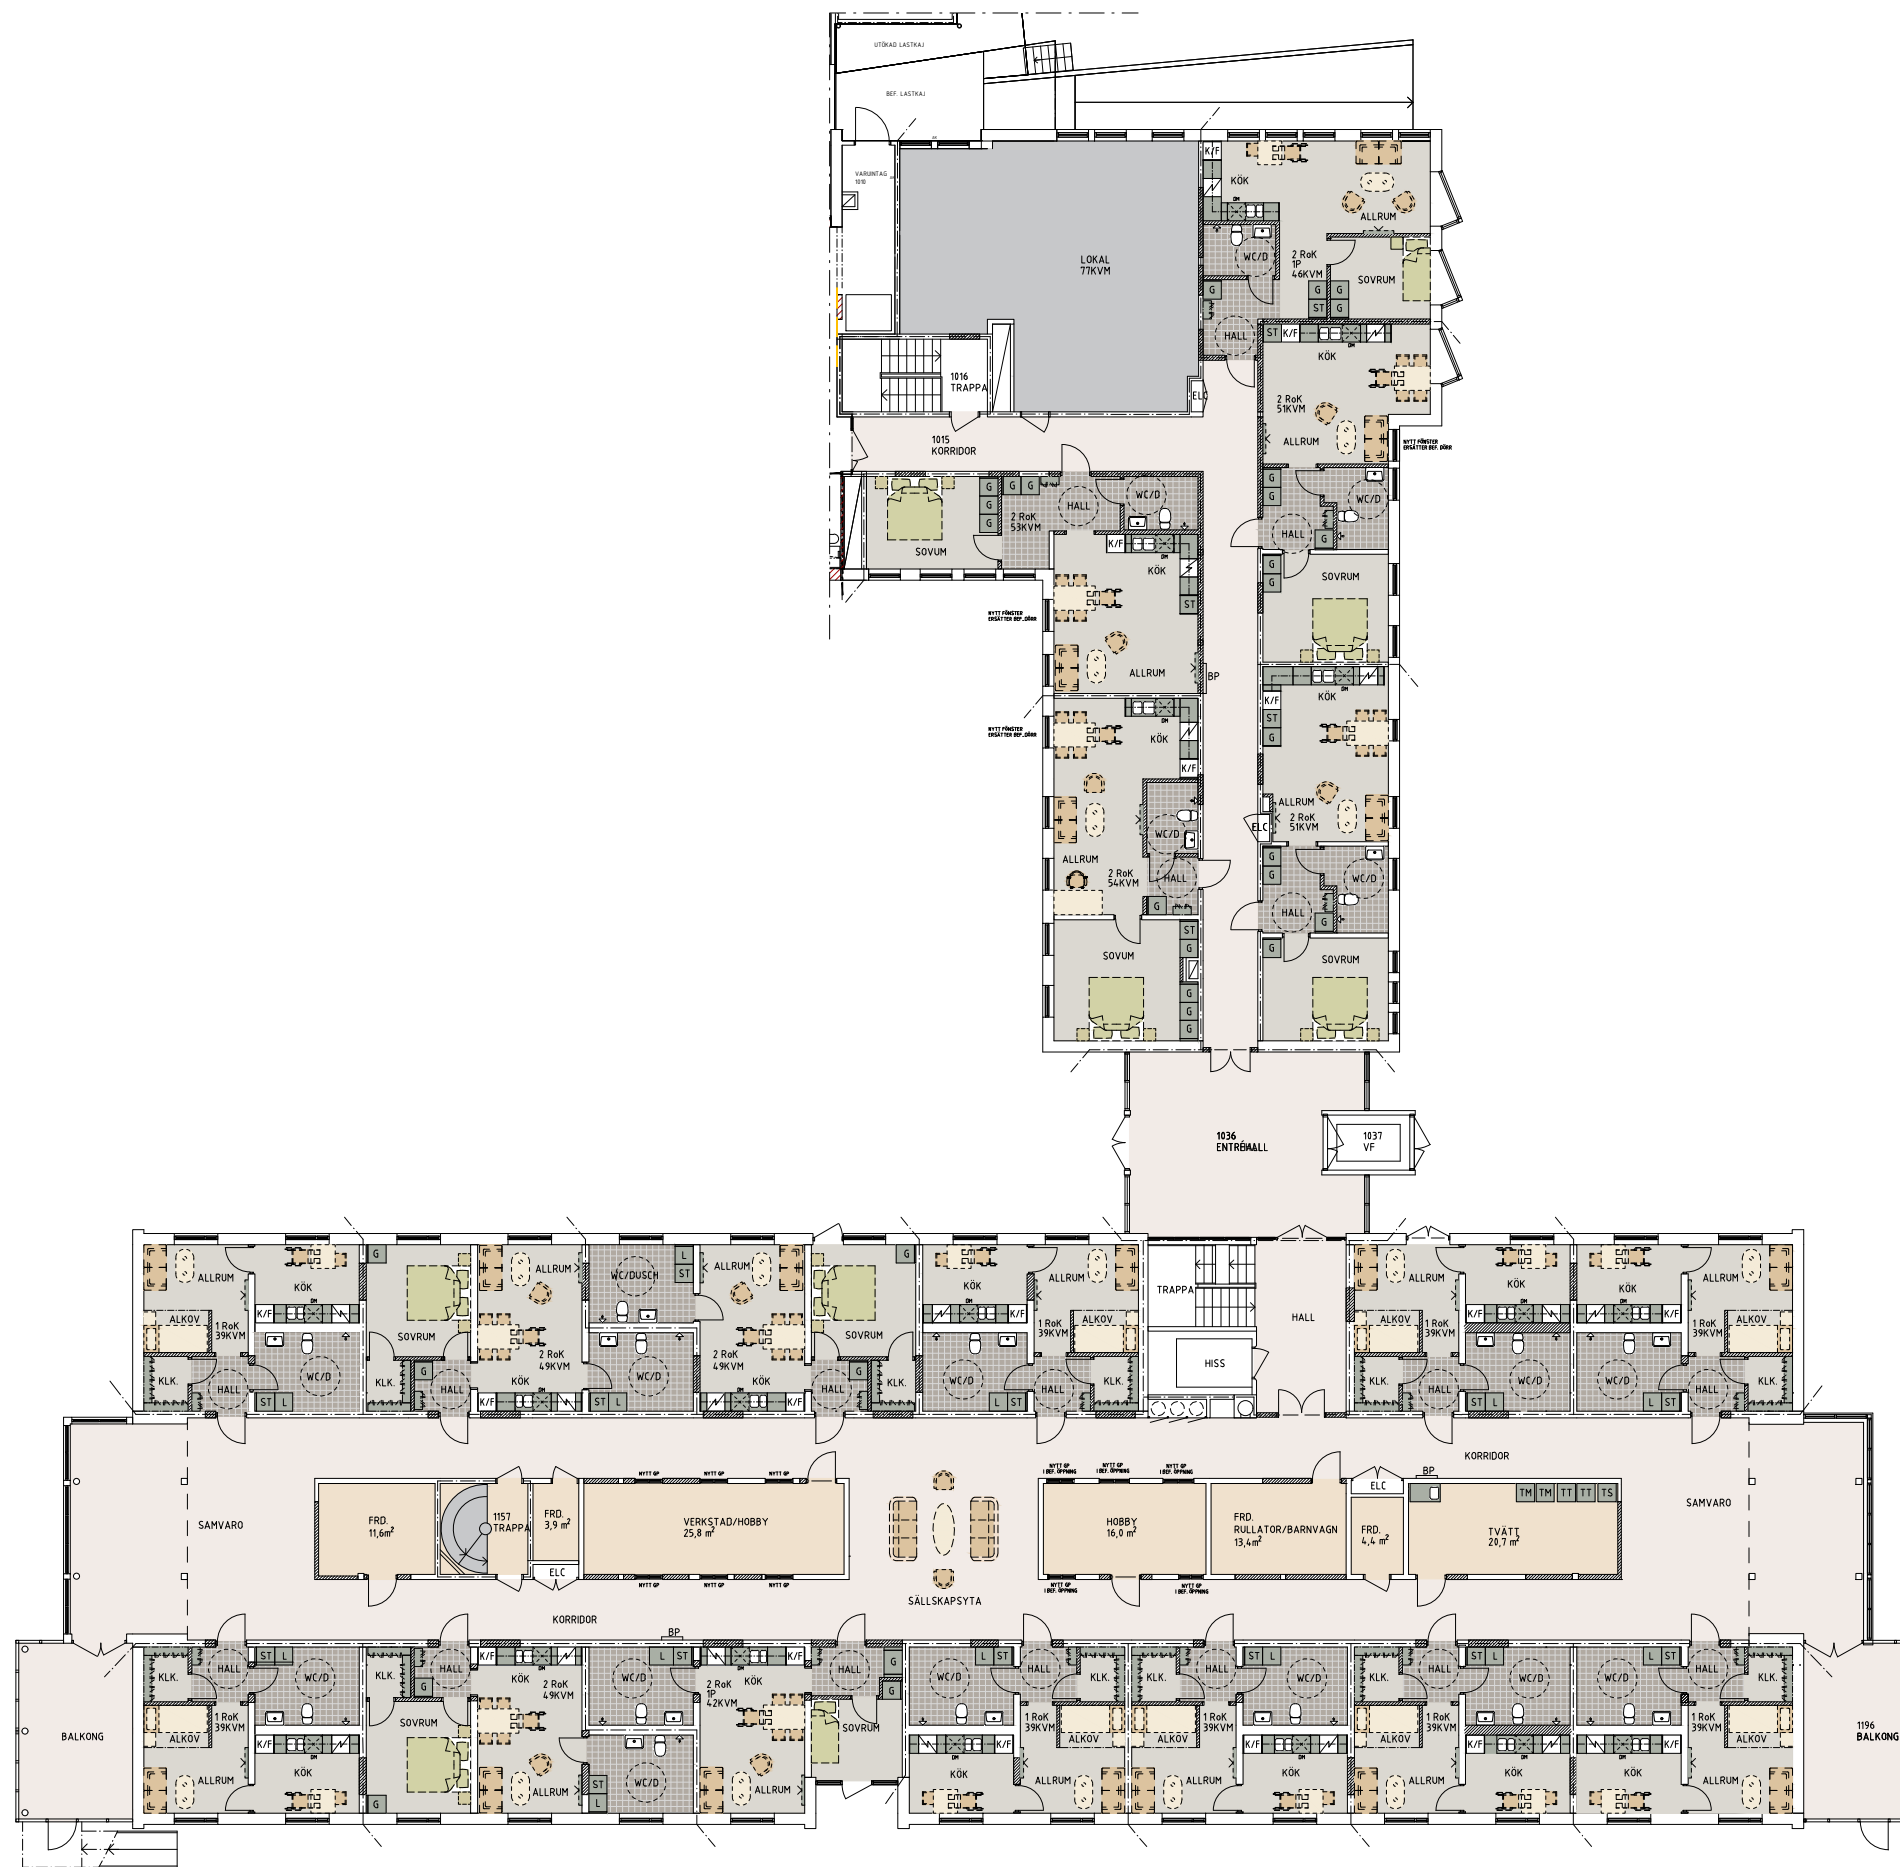TOTALT 31 ST LÄGENHETER



PLAN 1, VÅN BV

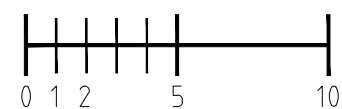METER 1:250 A3



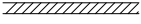
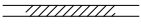
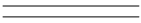

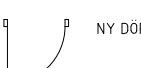
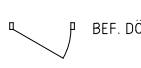
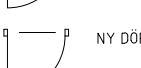
FÖRESKRIFTER:

MÅTT ANGES I MILLIMETER OM INTE ANNAT ANGES
PLUSHÖJDER ANGES I METER

----- BRANDCELLSGRÄNS

INGEN BRAND- OCH ELLER
LJUDUTREDNING ÄR
UTFÖRD PÅ DENNA SKISS

FÖRKLARINGAR:

-  NYA VÄGGAR
-  IGENSÄTTNING AV BEFINTLIG VÄGG
-  BEFINTLIGA VÄGGAR
-  NY ÖPPNING I BEF. VÄGG
-  NY DÖRR
-  BEF. DÖRR
-  NY DÖRR MED GLAS

LOKALAREA = 424 KVM


LÄGENHETER

PLAN 1
1 RoK, 39 m² = 9ST
2 RoK, 1P, 4,2 m² = 1ST
2 RoK, 4,9 m² = 3 ST

PLAN 2
1 RoK, 39 m² = 9ST
2 RoK, 1P, 4,2 m² = 1ST
2 RoK, 4,9 m² = 3ST


TOTALT:
1 RoK, 39 m² = 18ST
2 RoK, 1P, 4,2 m² = 2ST
2 RoK, 4,9 m² = 6 ST

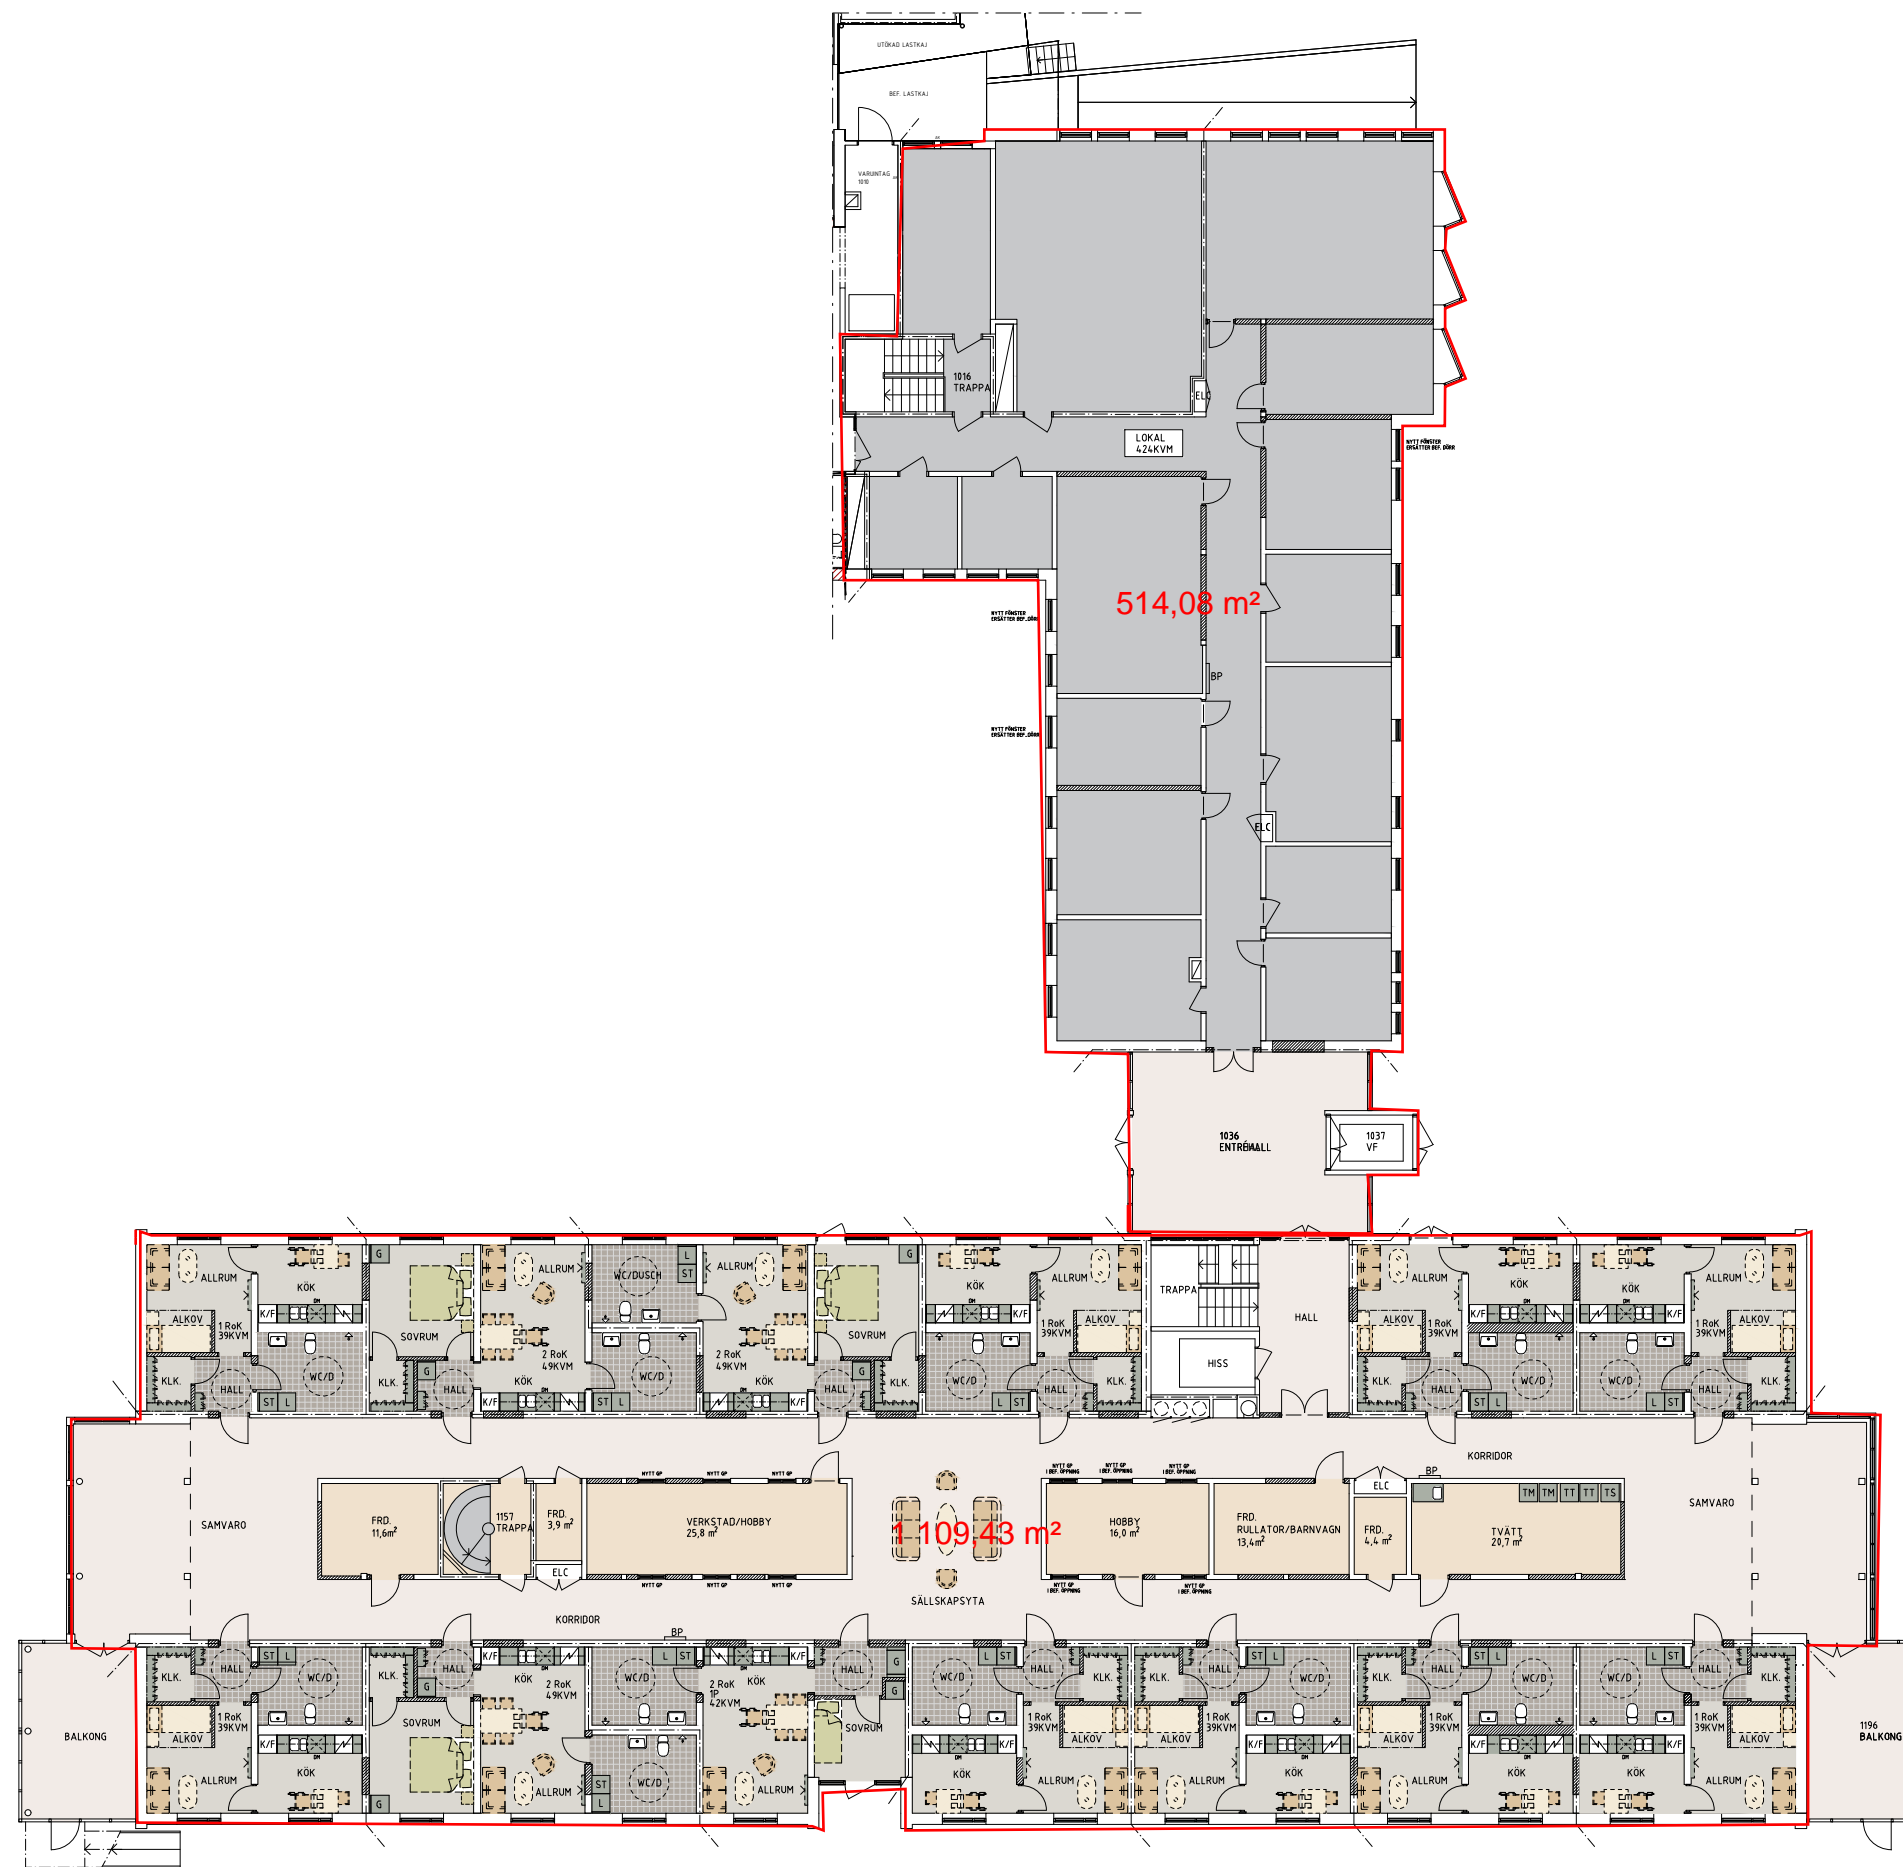TOTALT 26 ST LÄGENHETER



PLAN 1, VÅN BV

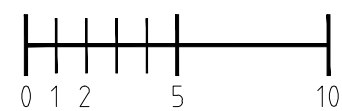METER 1:250 A3



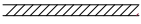
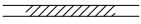
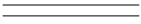

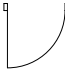
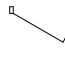
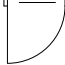
FÖRESKRIFTER:

MÅTT ANGES I MILLIMETER OM INTE ANNAT ANGES
PLUSHÖJDER ANGES I METER

--- BRANDCELLSGRÄNS

INGEN BRAND- OCH ELLER
LJUDUTREDNING ÄR
UTFÖRD PÅ DENNA SKISS

FÖRKLARINGAR:

-  NYA VÄGGAR
-  IGENSÄTTNING AV BEFINTLIG VÄGG
-  BEFINTLIGA VÄGGAR
-  NY ÖPPNING I BEF. VÄGG
-  NY DÖRR
-  BEF. DÖRR
-  NY DÖRR MED GLAS

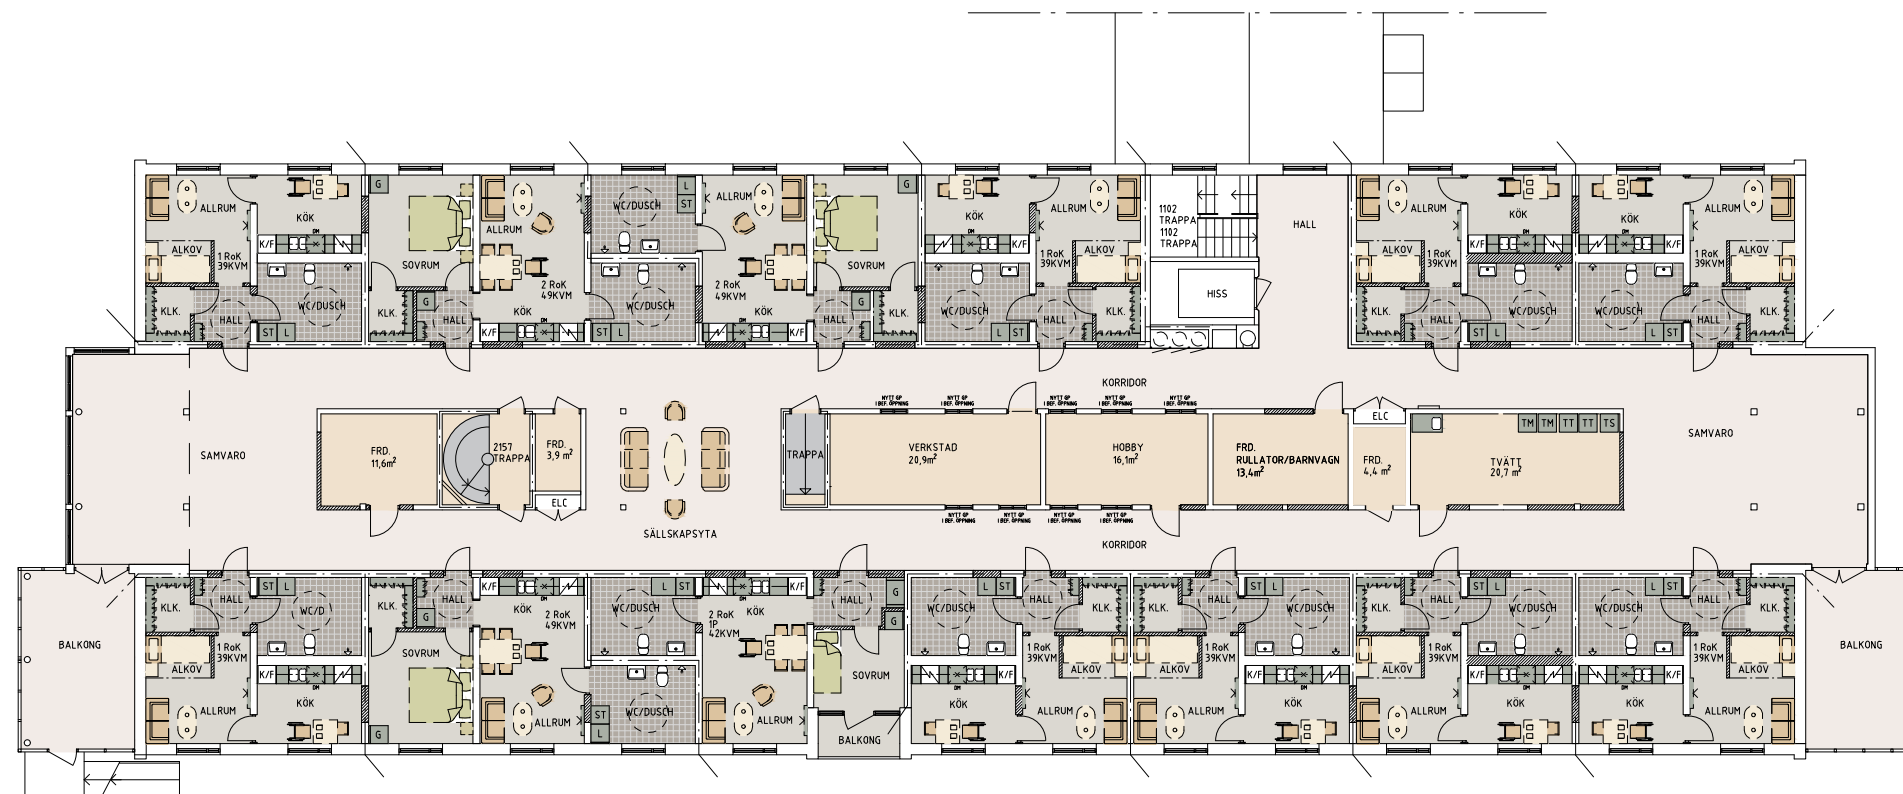
LÄGENHETER

- PLAN 1**
- 1 RoK, 39 m² = 9ST
 - 2 RoK, 1P, 42 m² = 1ST
 - 2 RoK, 1P, 46 m² = 1ST
 - 2 RoK, 49 m² = 3 ST
 - 2 RoK, 51 m² = 2ST
 - 2 RoK, 53 m² = 1ST
 - 2 RoK, 54 m² = 1ST

- PLAN 2**
- 1 RoK, 39 m² = 9ST
 - 2 RoK, 1P, 42 m² = 1ST
 - 2 RoK, 49 m² = 3ST


- TOTALT:**
- 1 RoK, 39 m² = 18ST
 - 2 RoK, 1P, 42 m² = 2ST
 - 2 RoK, 1P, 46 m² = 1ST
 - 2 RoK, 49 m² = 6 ST
 - 2 RoK, 51 m² = 2ST
 - 2 RoK, 53 m² = 1ST
 - 2 RoK, 54 m² = 1ST

TOTALT 31 ST LÄGENHETER



PLAN 2, VÅN 1TR

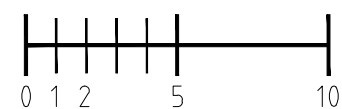METER 1:250 A3



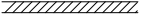
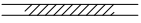
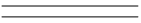

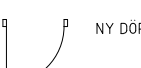
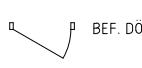
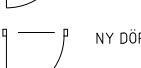
FÖRESKRIFTER:

MÅTT ANGES I MILLIMETER OM INTE ANNAT ANGES
PLUSHÖJDER ANGES I METER

----- BRANDCELLSGRÄNS

INGEN BRAND- OCH ELLER
LJUDUTREDNING ÄR
UTFÖRD PÅ DENNA SKISS

FÖRKLARINGAR:

-  NYA VÄGGAR
-  IGENSÄTTNING AV BEFINTLIG VÄGG
-  BEFINTLIGA VÄGGAR
-  NY ÖPPNING I BEF. VÄGG
-  NY DÖRR
-  BEF. DÖRR
-  NY DÖRR MED GLAS

LOKALAREA = 424 KVM


LÄGENHETER

PLAN 1
1 RoK, 39 m² = 9ST
2 RoK, 1P, 4,2 m² = 1ST
2 RoK, 4,9 m² = 3 ST

PLAN 2
1 RoK, 39 m² = 9ST
2 RoK, 1P, 4,2 m² = 1ST
2 RoK, 4,9 m² = 3ST


TOTALT:
1 RoK, 39 m² = 18ST
2 RoK, 1P, 4,2 m² = 2ST
2 RoK, 4,9 m² = 6 ST

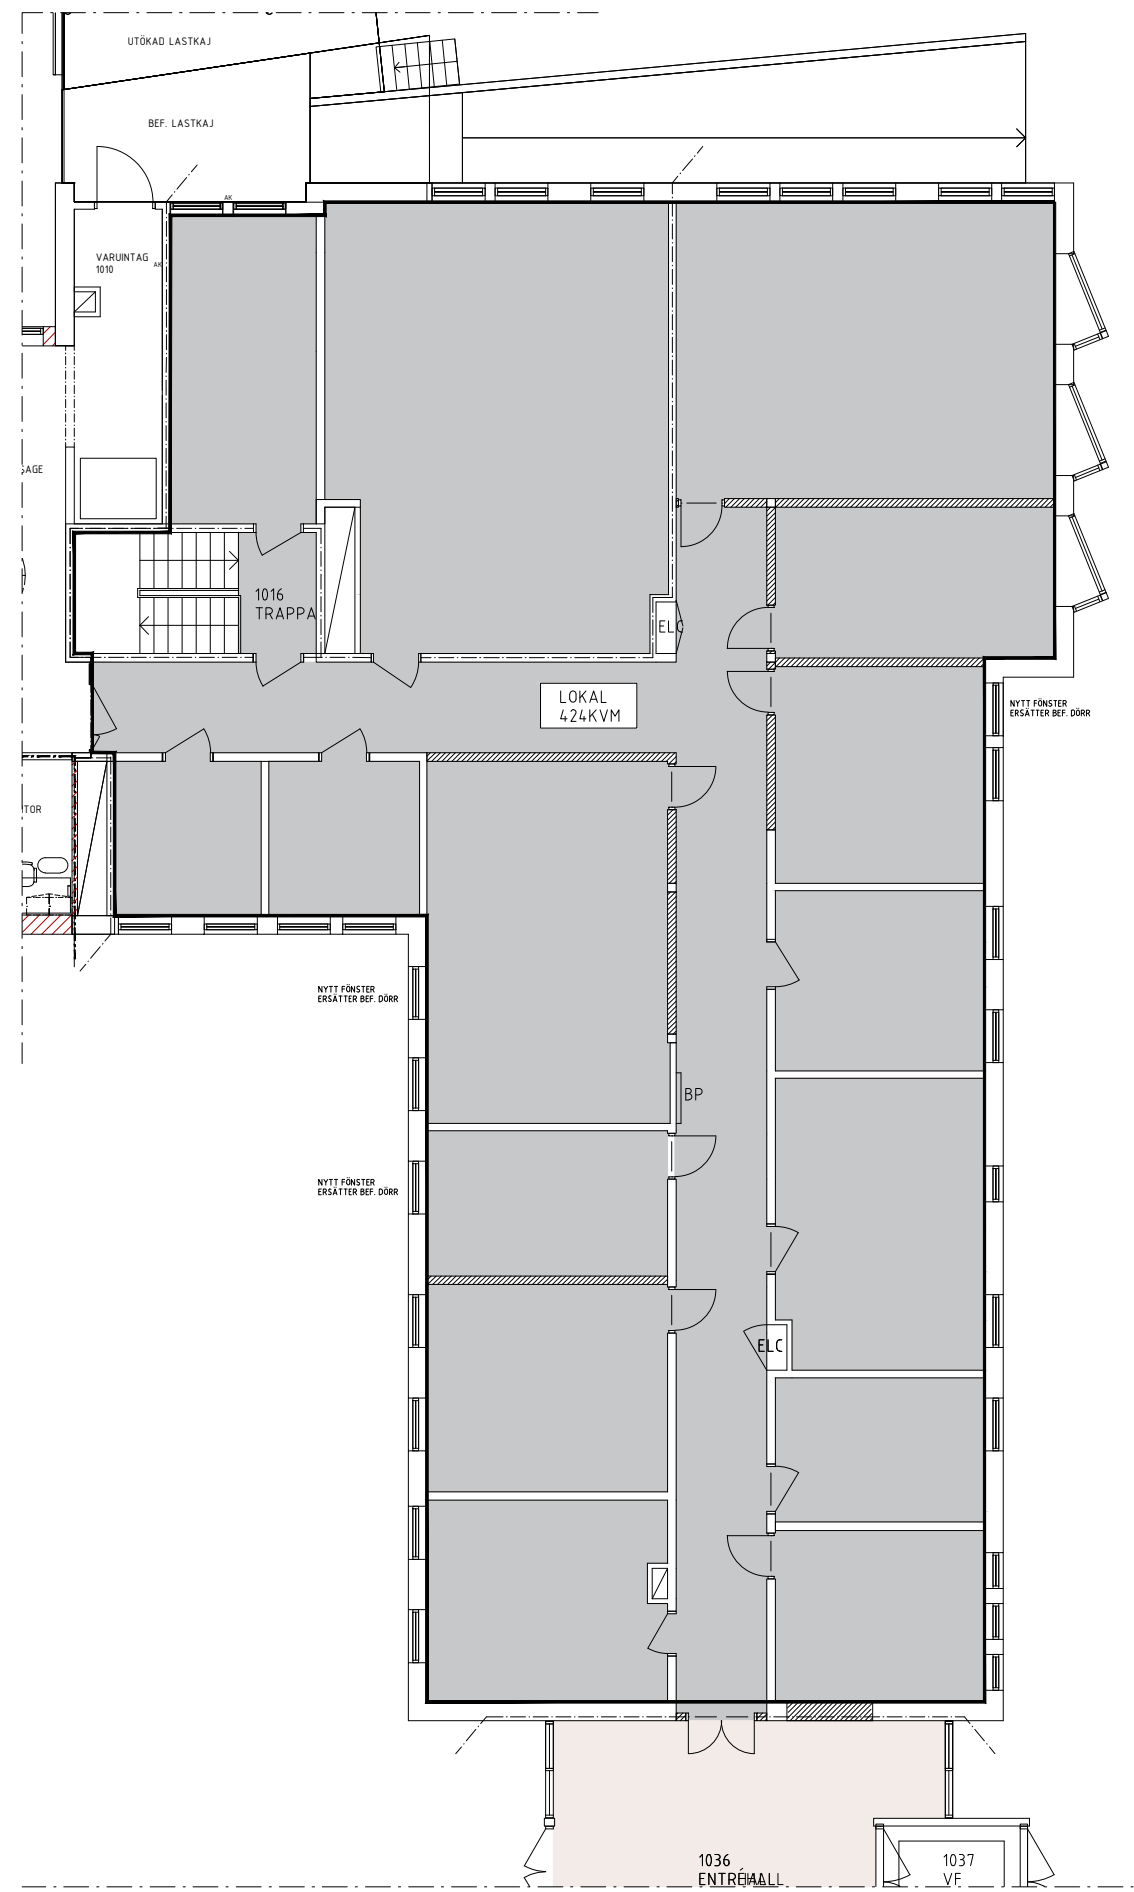TOTALT 26 ST LÄGENHETER



PLAN 1, VÅN BV, LOKAL

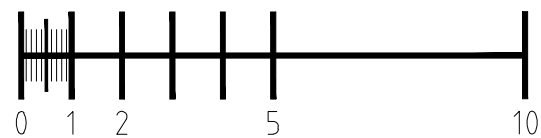METER 1:150 A3



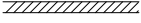
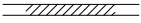
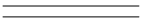

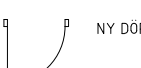
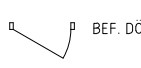
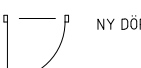
FÖRESKRIFTER:

MÅTT ANGES I MILLIMETER OM INTE ANNAT ANGES
PLUSHÖJDER ANGES I METER

----- BRANDCELLSGRÄNS

INGEN BRAND- OCH ELLER
LJUDUTREDNING ÄR
UTFÖRD PÅ DENNA SKISS

FÖRKLARINGAR:

-  NYA VÄGGAR
-  IGENSÄTTNING AV BEFINTLIG VÄGG
-  BEFINTLIGA VÄGGAR
-  NY ÖPPNING I BEF. VÄGG
-  NY DÖRR
-  BEF. DÖRR
-  NY DÖRR MED GLAS

LOKALAREA = 424 KVM


LÄGENHETER

PLAN 1
1 RoK, 39 m² = 9ST
2 RoK, 1P, 4,2 m² = 1ST
2 RoK, 4,9 m² = 3 ST

PLAN 2
1 RoK, 39 m² = 9ST
2 RoK, 1P, 4,2 m² = 1ST
2 RoK, 4,9 m² = 3ST


TOTALT:
1 RoK, 39 m² = 18ST
2 RoK, 1P, 4,2 m² = 2ST
2 RoK, 4,9 m² = 6 ST

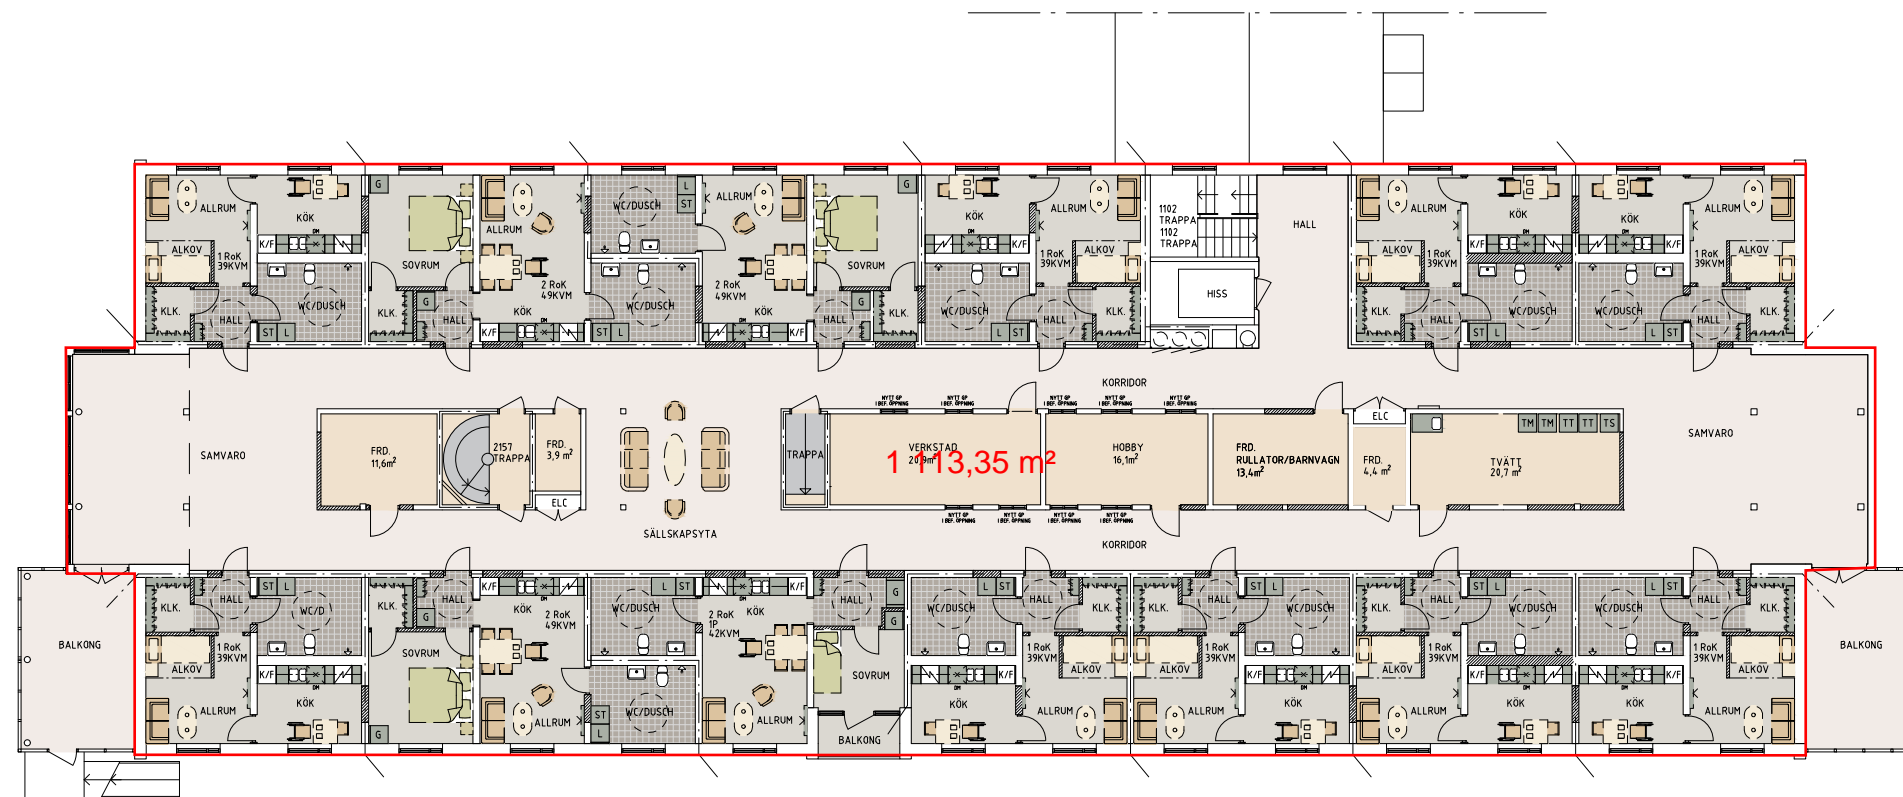
TOTALT 26 ST LÄGENHETER



PLAN 2, VÅN 1TR

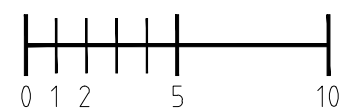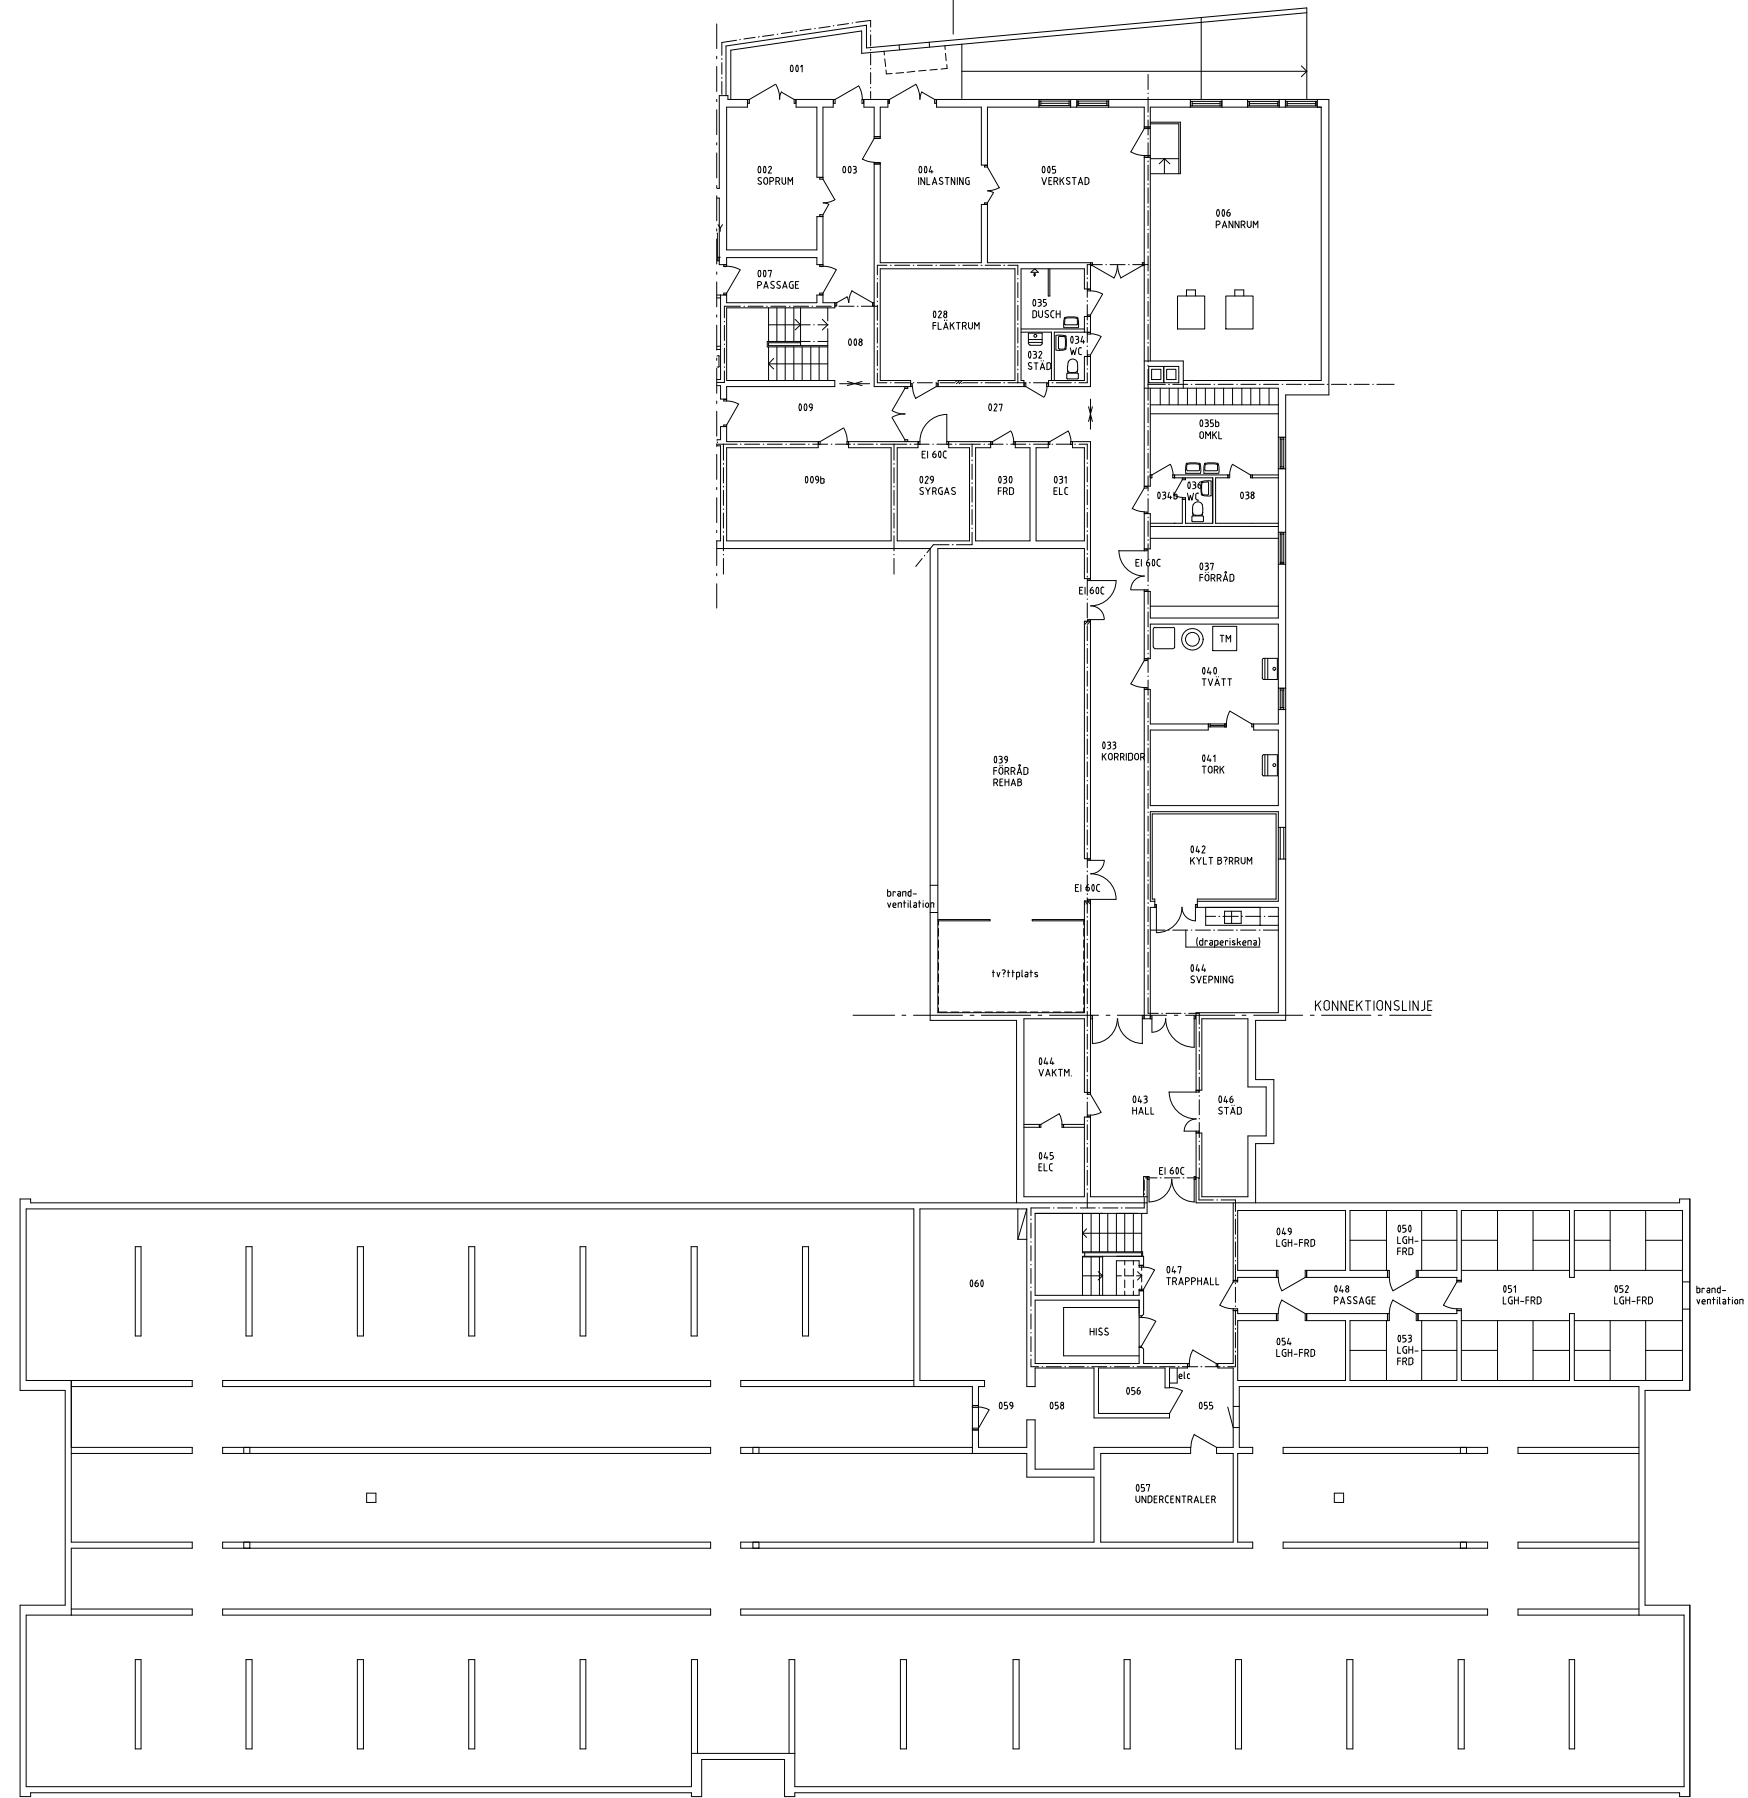METER 1:250 A3






PLAN 1, KÄLLARVÅNING

METER 1:250 A3




BET	ANT	ÄNDRINGEN AVSER	SIGN	DATUM
RELATIONSHANDLING				
LEKEBERGSHEMMET, FJUGESTA				
				
				
FREDSGATAN 2 703 62 ÖREBRO TEL: 010-516 05 60 www.pe.se				
UPPDRAG NR 11025554	RITAD AV JH	HANDLÄGGARE JH		
DATUM 2022-04-08	ANSVARIG			
RELATION PLAN 1, KÄLLARVÅNING				
SKALA A1: 1:250 A3: 1:500	NUMMER R40.1-101	I BET		

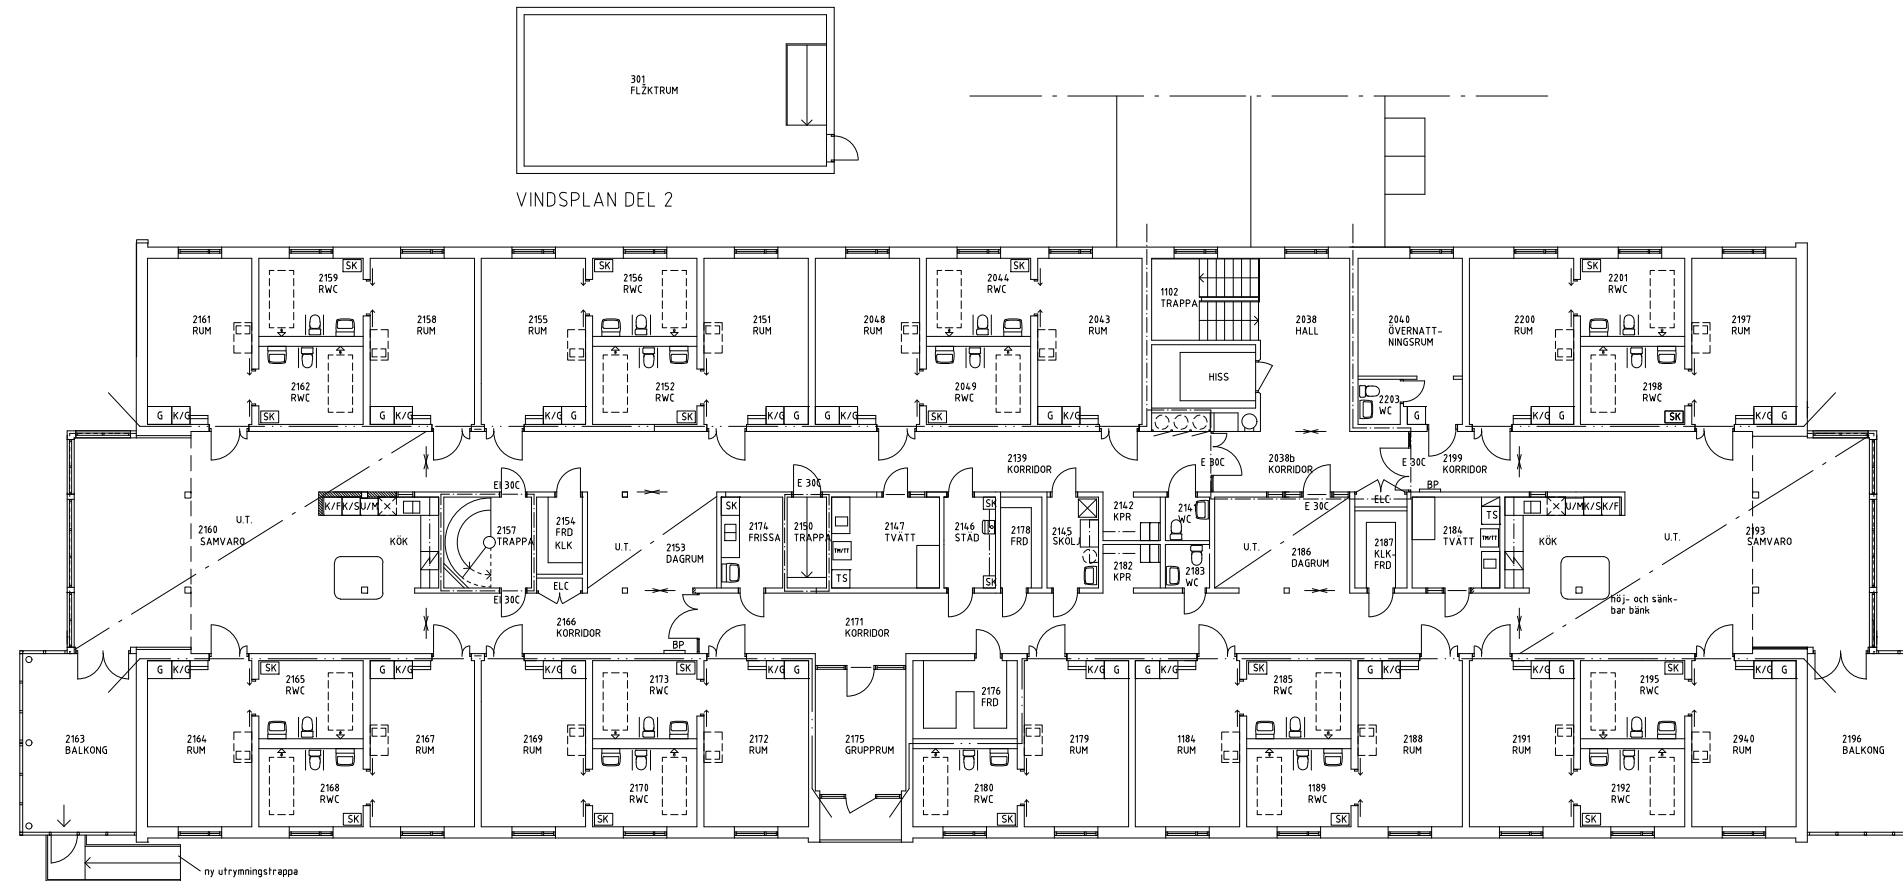

PLAN 3, VÅN 1TR

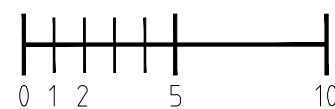METER 1:250 A3



BET	ANT	ÄNDRINGEN AVSER	SIGN	DATUM
RELATIONSHANDLING				
LEKEBERGSHEMMET, FJUGESTA				
				
		<small>FREDSGATAN 2 703 62 ÖREBRO TEL: 010-516 05 60 www.pe.se</small>		
UPPDRAG NR 11025554	RITAD AV JH	HANDLÄGGARE JH		
DATUM 2022-04-08	ANSVARIG			
RELATION PLAN 3, VÅN 1TR				
SKALA A1: 1:250 A3: 1:500	NUMMER R40.1-103	BET		